


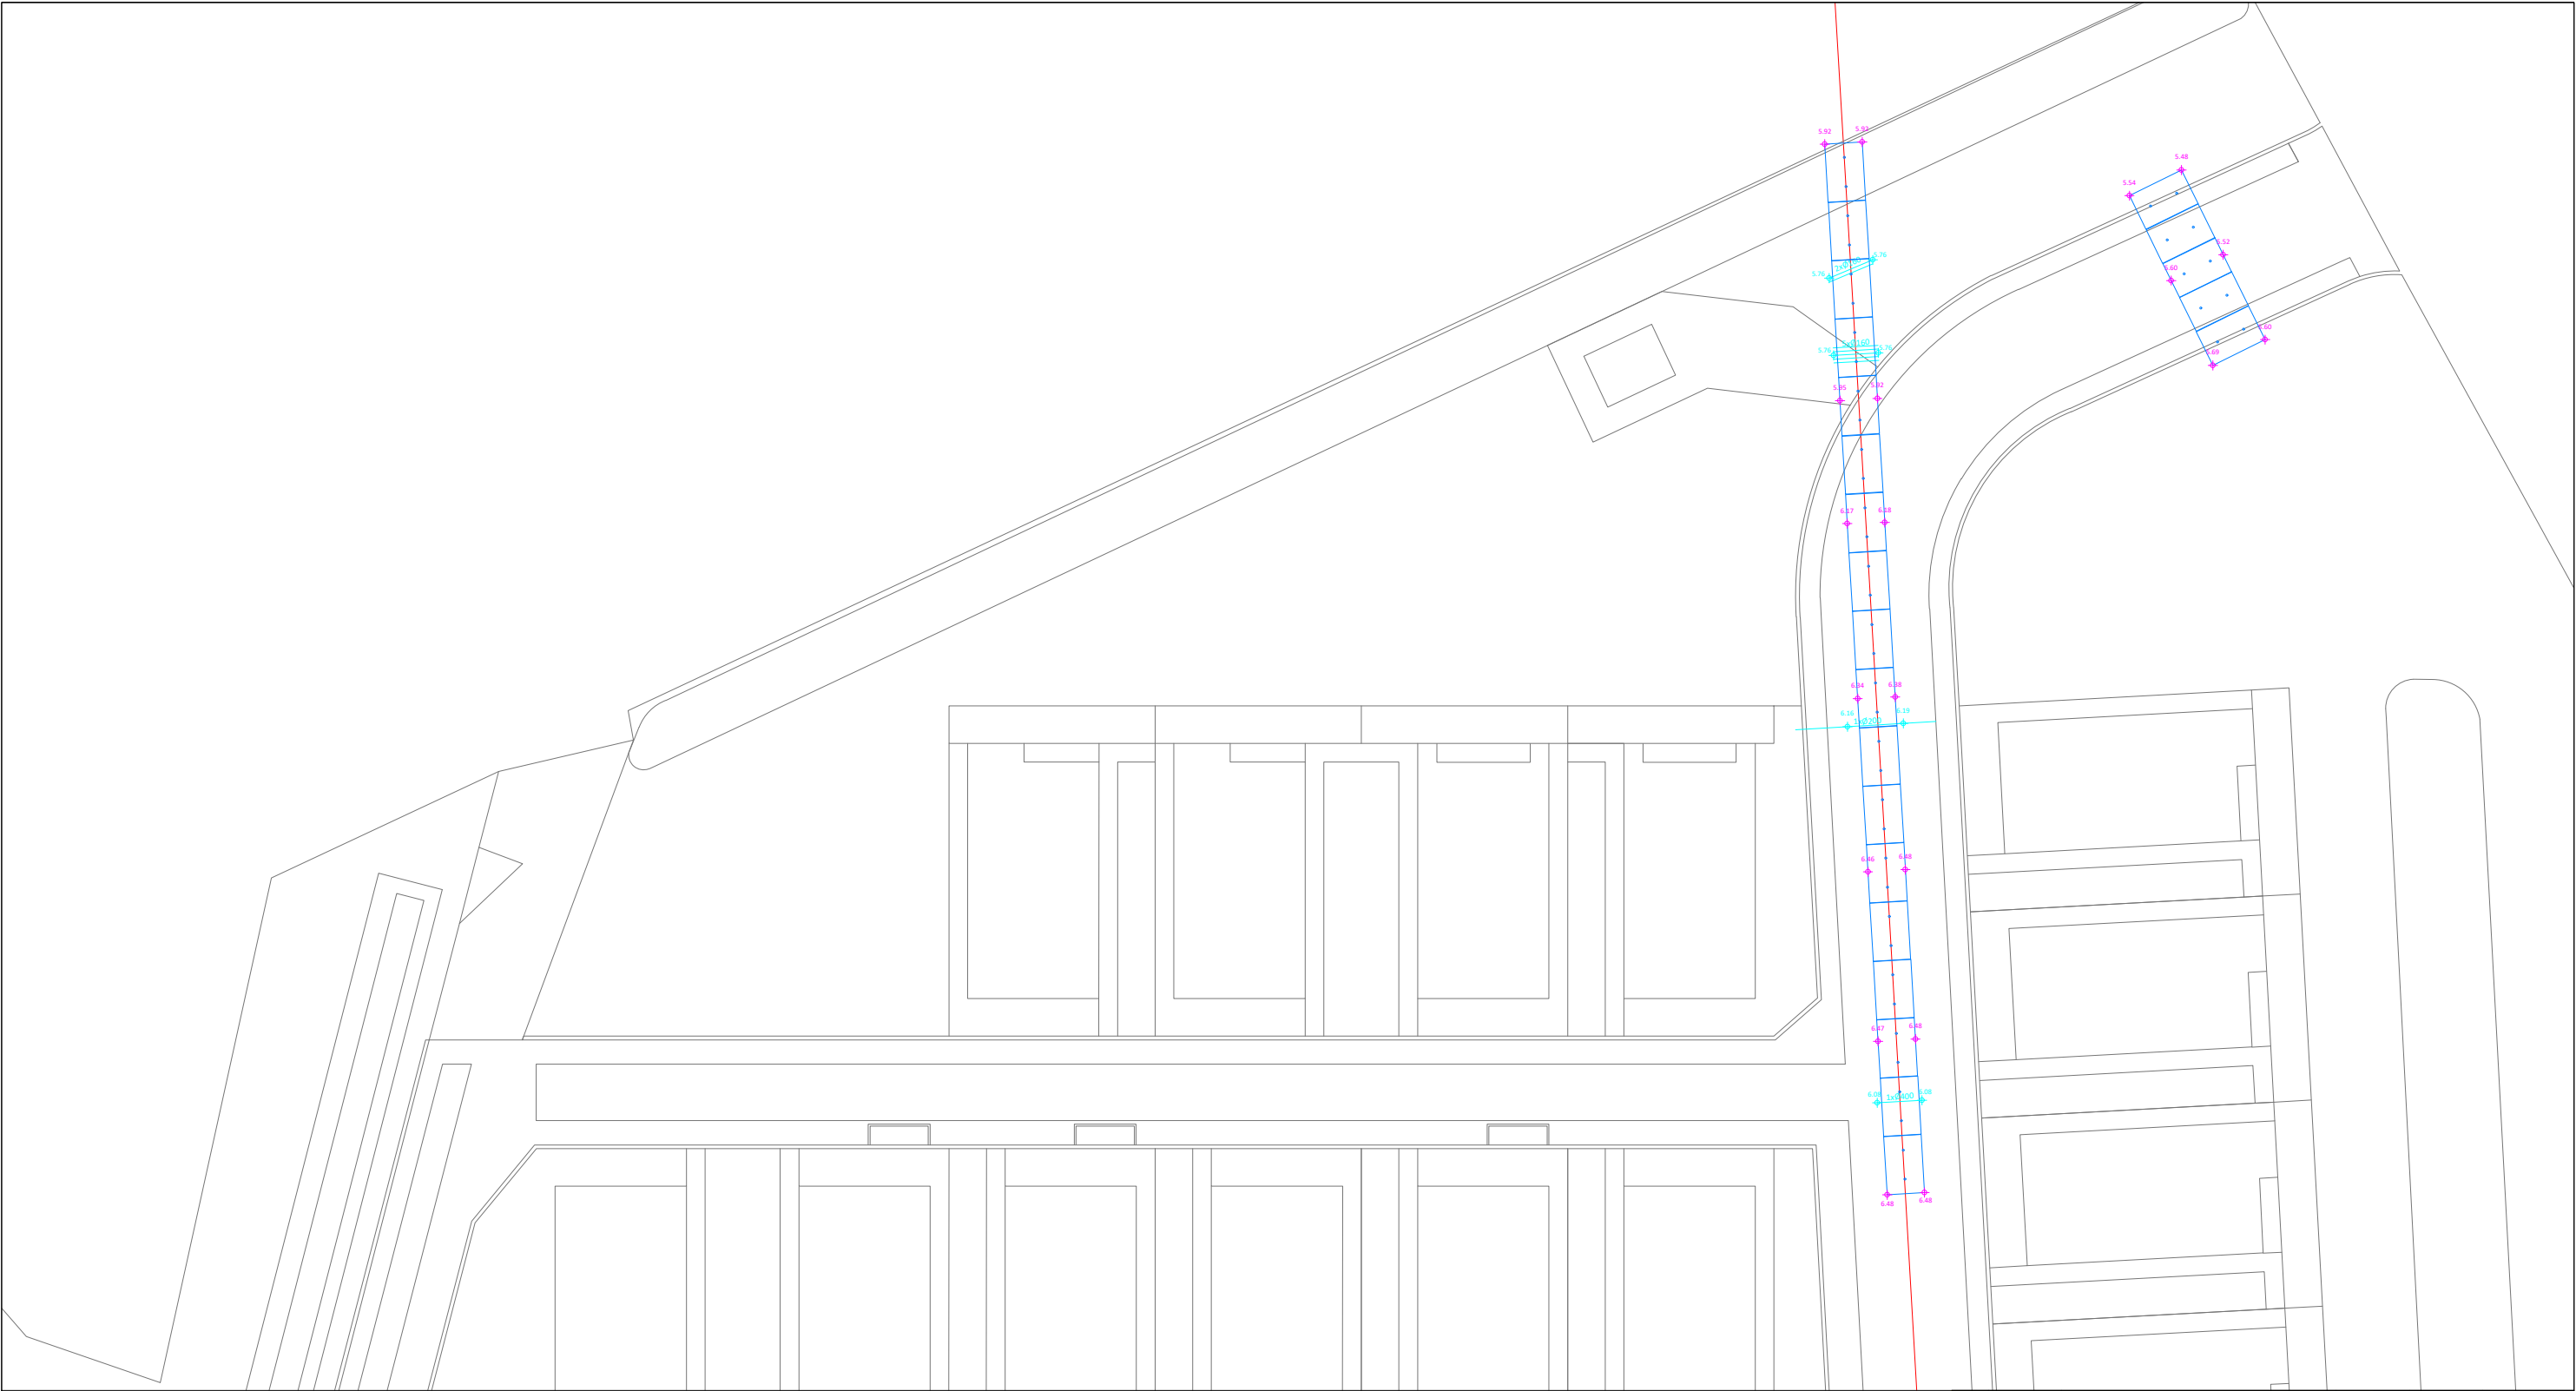

NOTA: As built betonplaat bescherming PALL-Leiding

- 6.38 Niveau onderkant betonplaat (dikte 20cm)
- 6.19 Niveau onderkant wachtbuis onder betonplaat

A	11/08/25	opmeting	MKE	MKE	
Rev.	Date	Description	Drawn	Checked	Approved
Client : Stad Antwerpen OUTRSZ					
Site : Deurne Krijgsbaan 124					
Title : Park Groot Schijn, herinrichting woonwagenterrein As built betonplaat PPS					
aertssen Aertssen Infra nv Laageind 91 - B-2940 Stabroek/Belgium Tel: +32(0)3 561 09 50 - Fax: +32(0)3 561 09 59 E-mail: landmeters@aertssen.be - info@aertssen.be			Project id. : W49485		
			Drawing id. : AB - 01		
			This drawing is property of Aertssen infra nv and may not be reproduced or transmitted to a third party nor executed without our written authorization.		
			Units: METER	Rev: A	
			Format: A3	Scale: 1:350	